
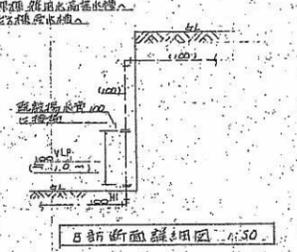
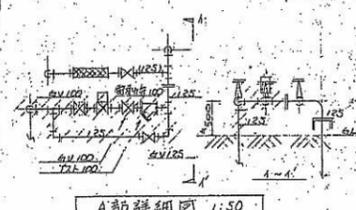
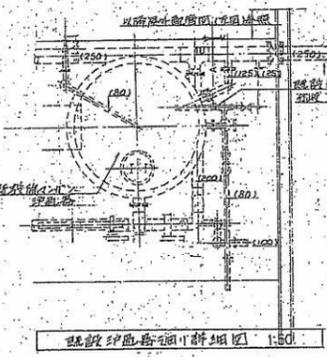



(注) 本工事範囲


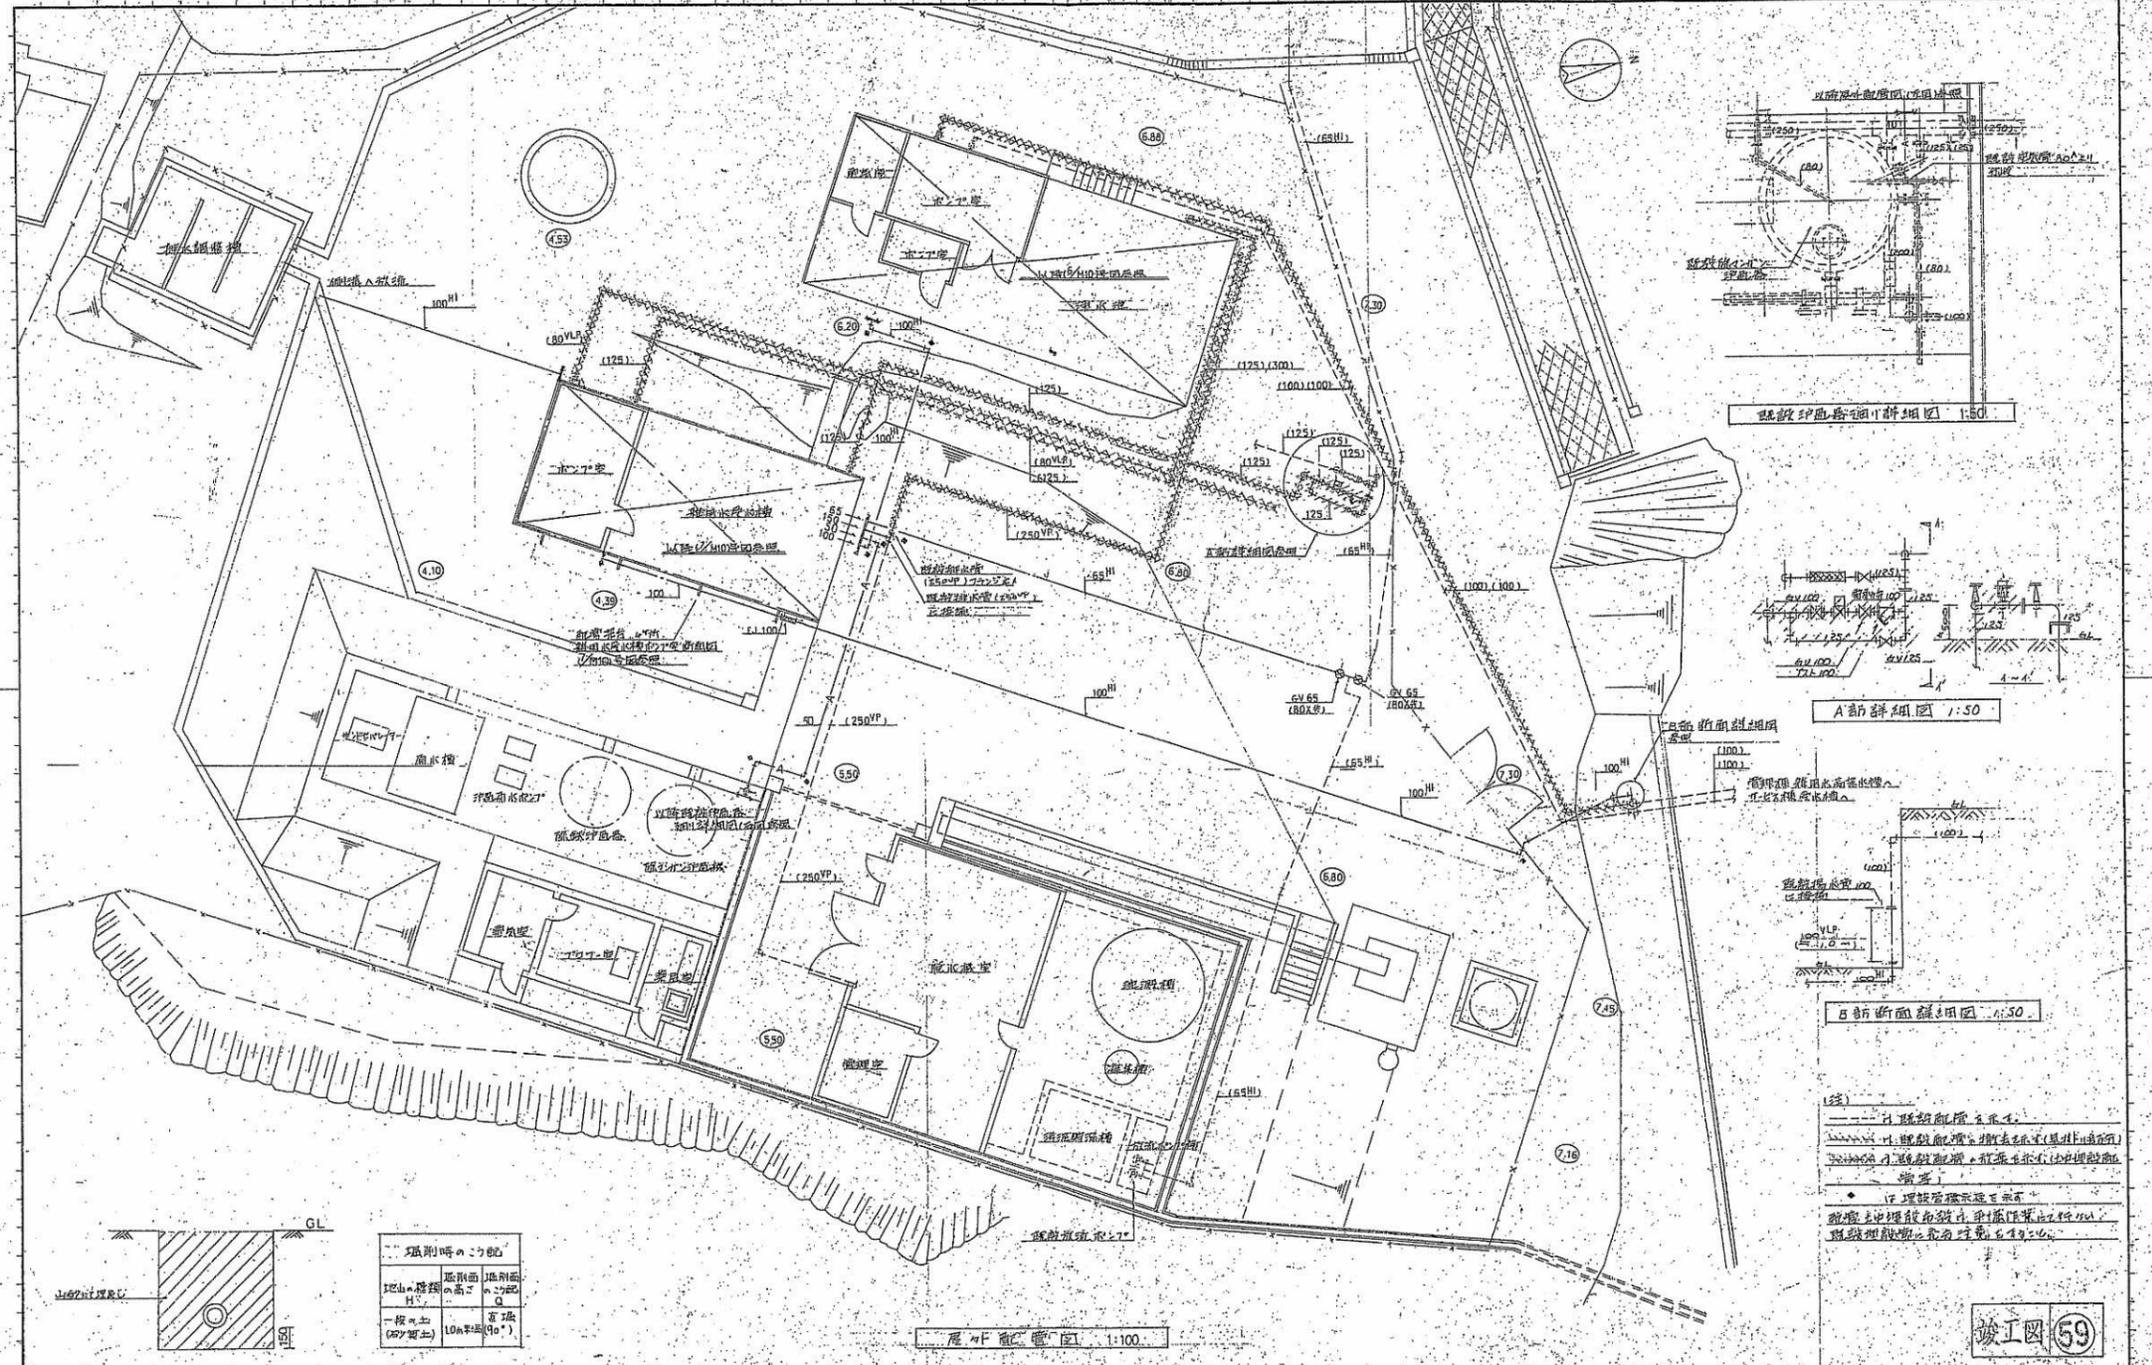

(注)

竣工図 59


訂正	年月日	理由	訂正者	設計者	設計年月日	図面番号	5